



Huus Emmersberg – Zimmer E04

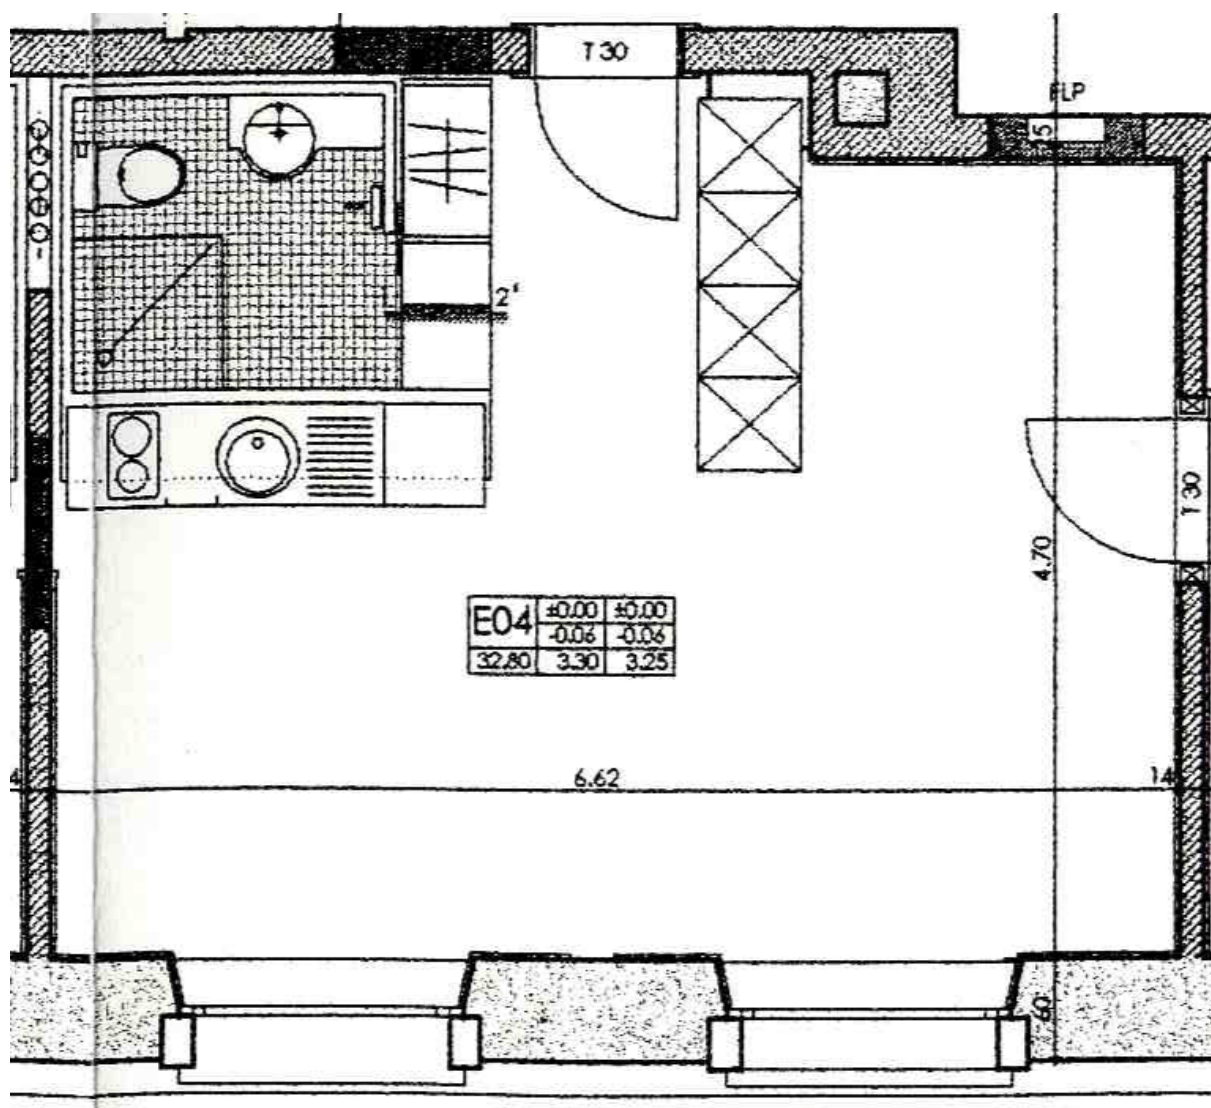


1m


Huus Emmersberg – Zimmer E05

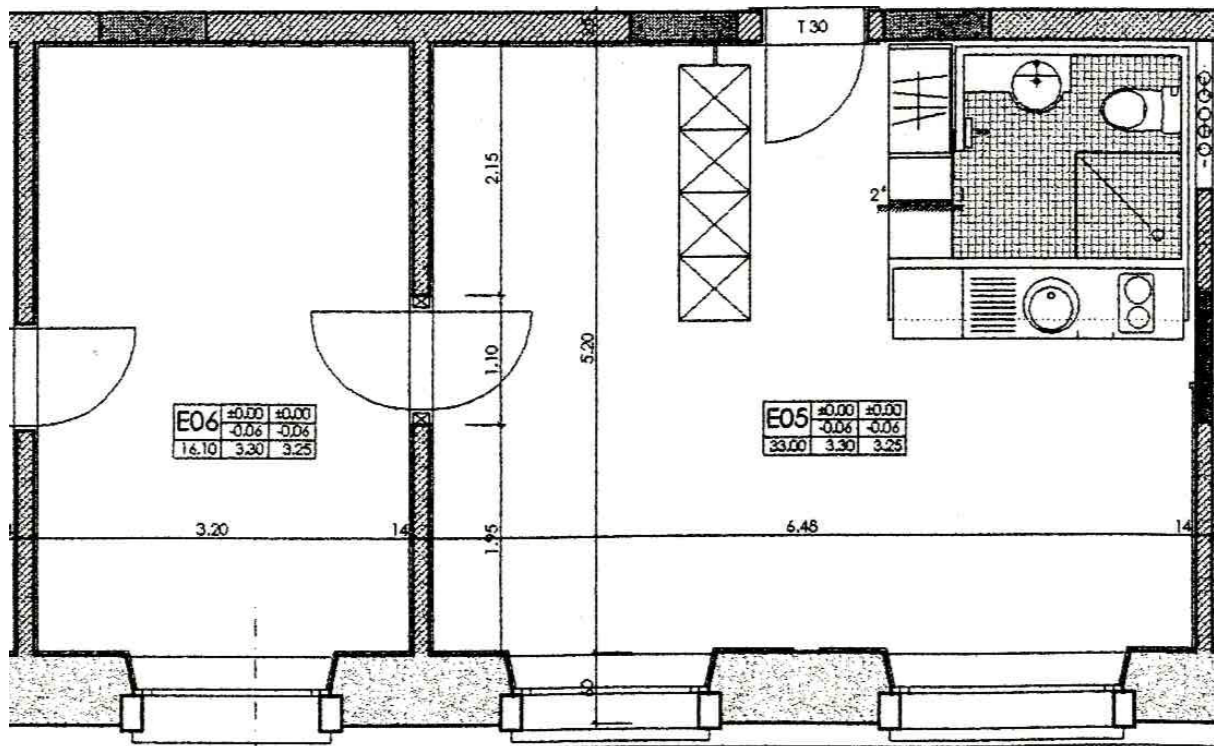

Huus Emmersberg – Zimmer E07

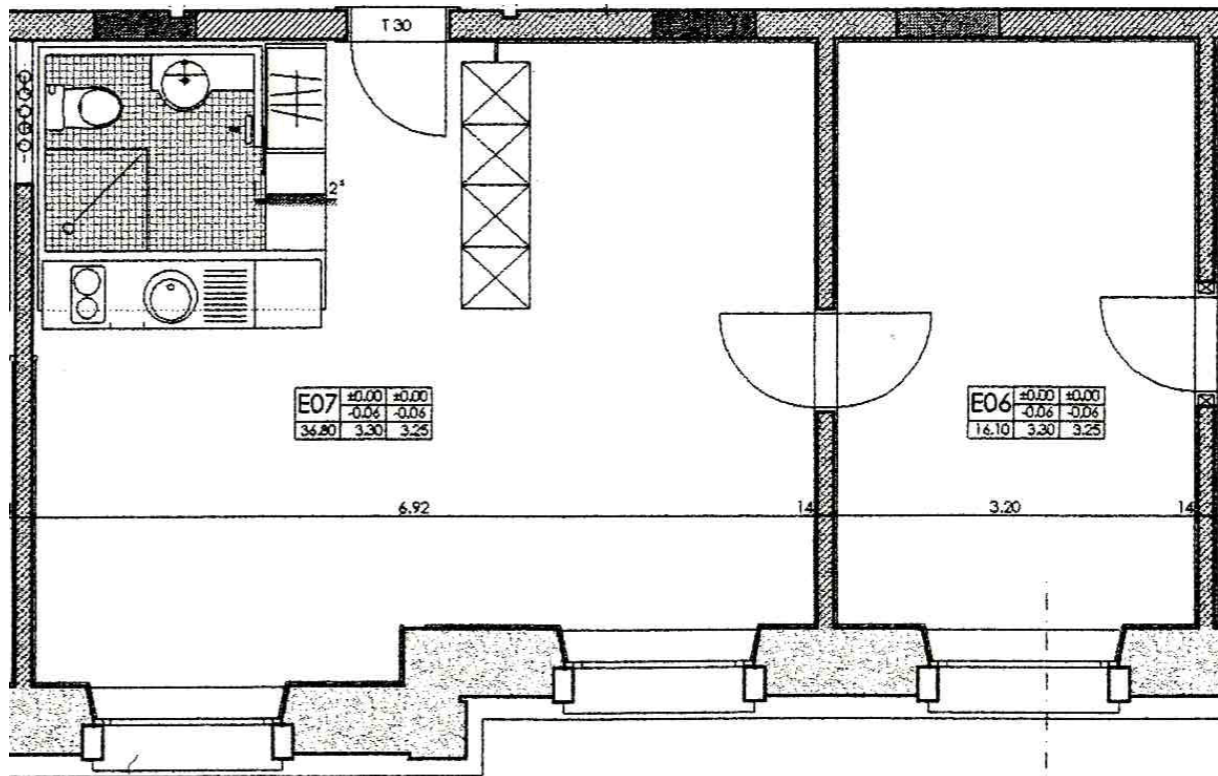


Huus Emmersberg – Zimmer 102

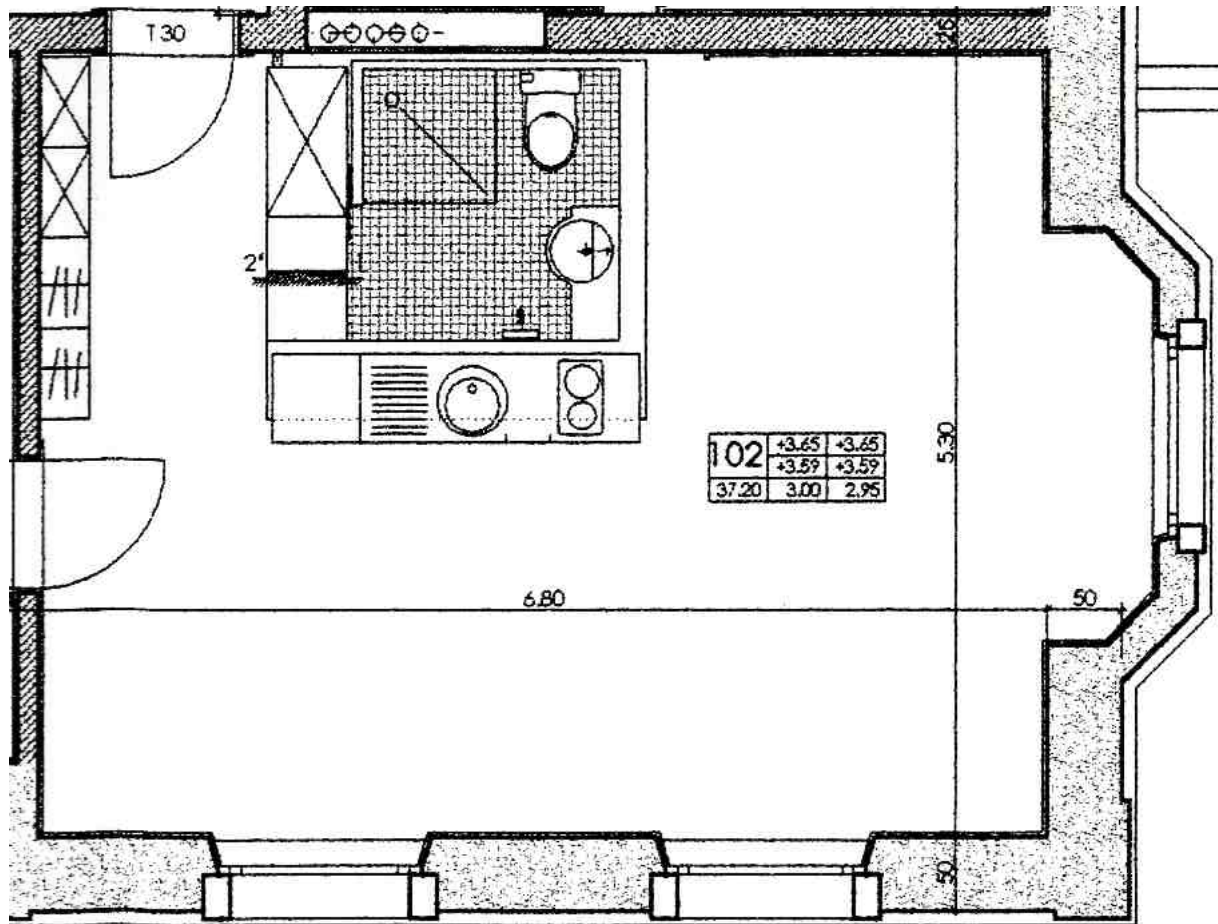


1m


Huus Emmersberg – Zimmer 104

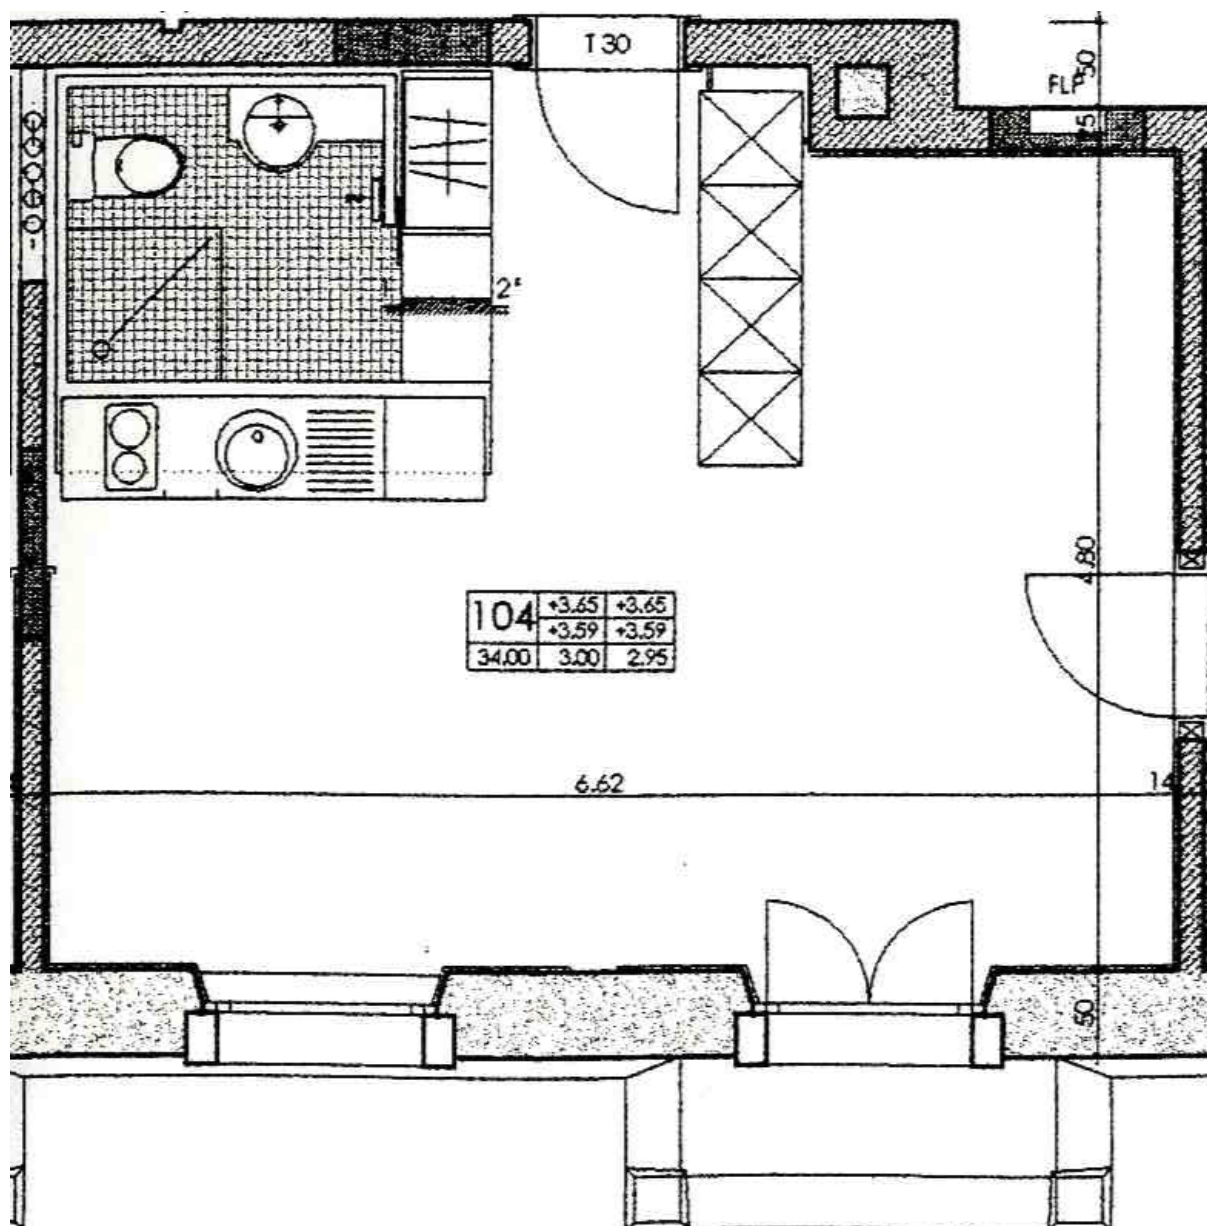


Huus Emmersberg – Zimmer 105

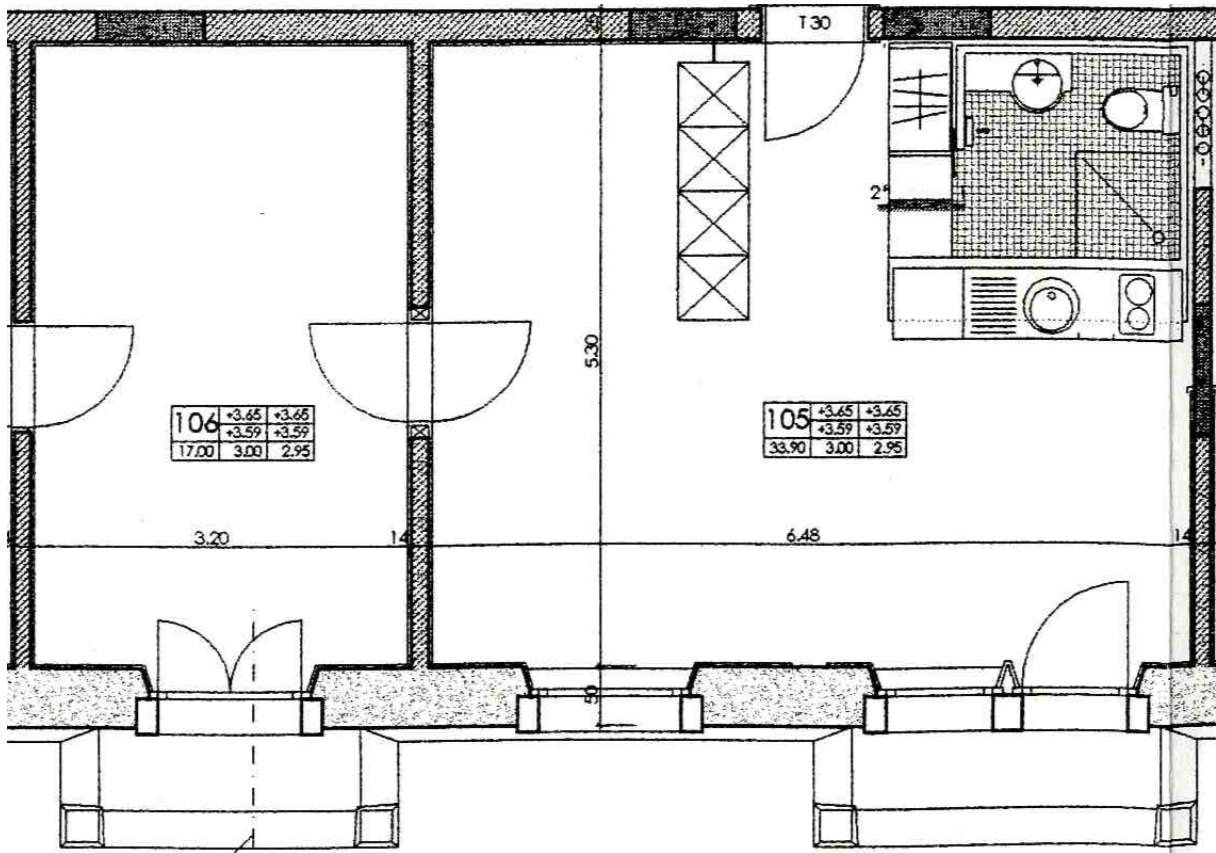

Huus Emmersberg – Zimmer 107

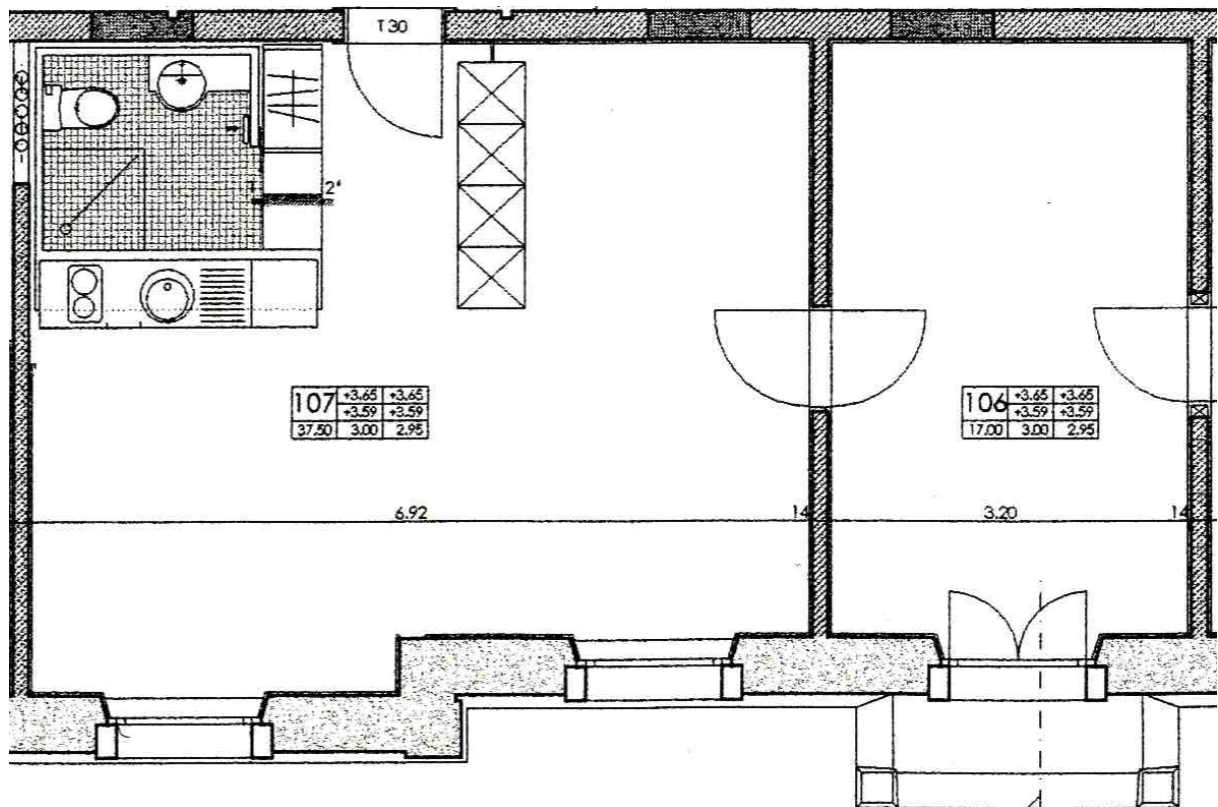


Huus Emmersberg – Zimmer 108

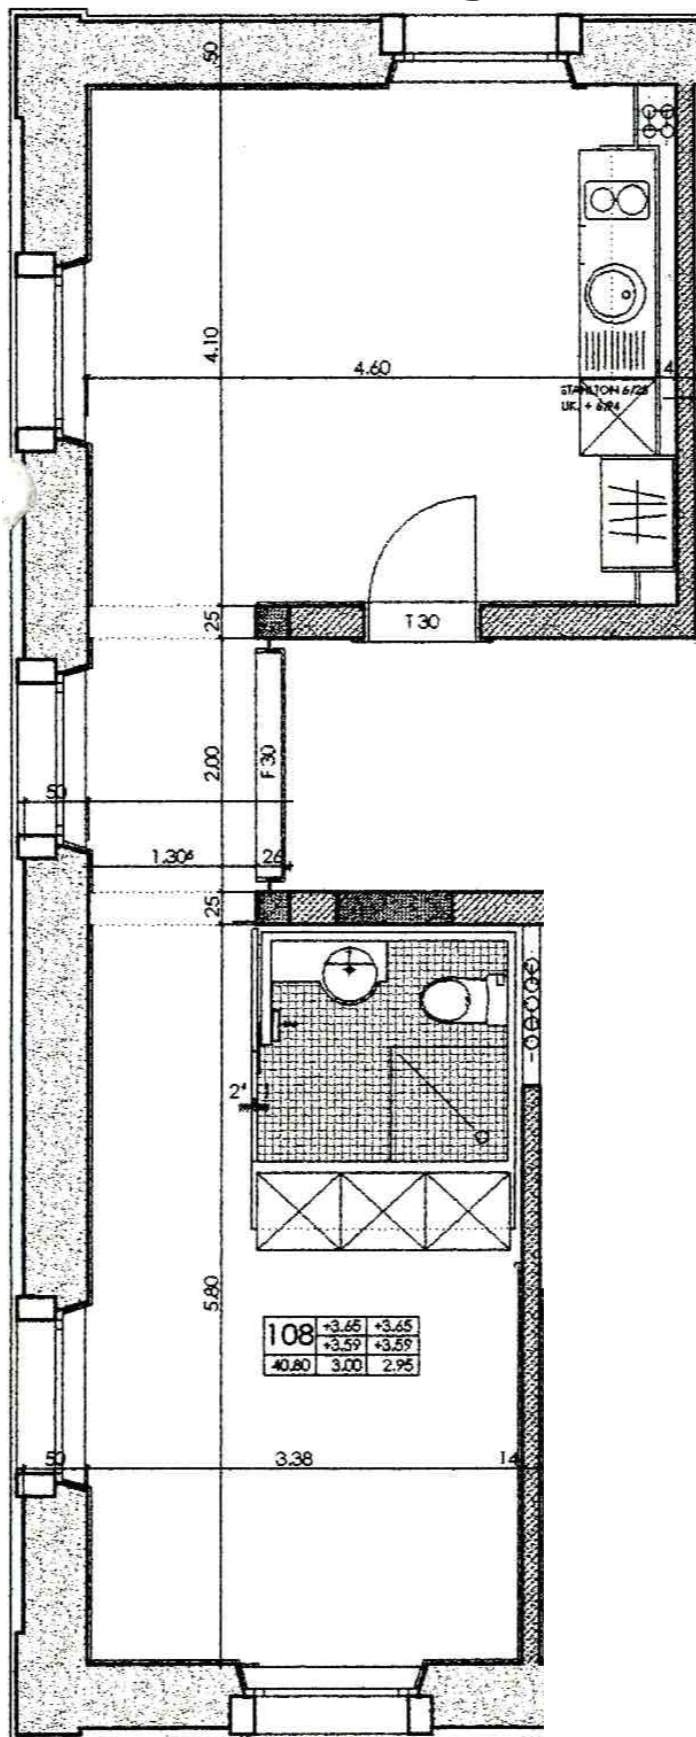


1m

Huus Emmersberg – Zimmer 113

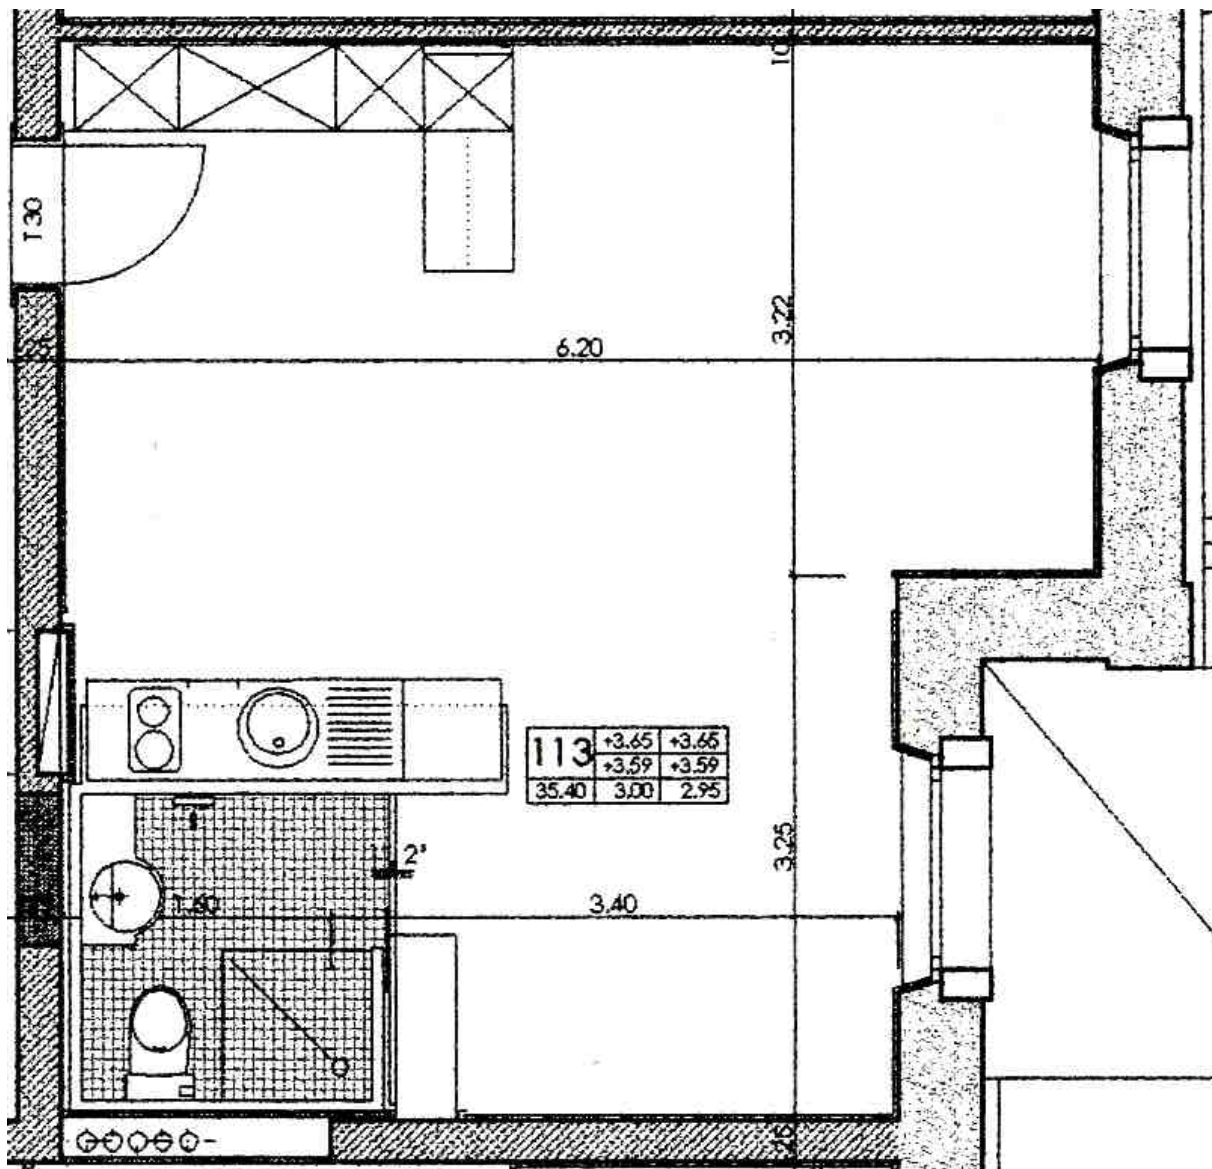


1m

Huus Emmersberg – Zimmer 114

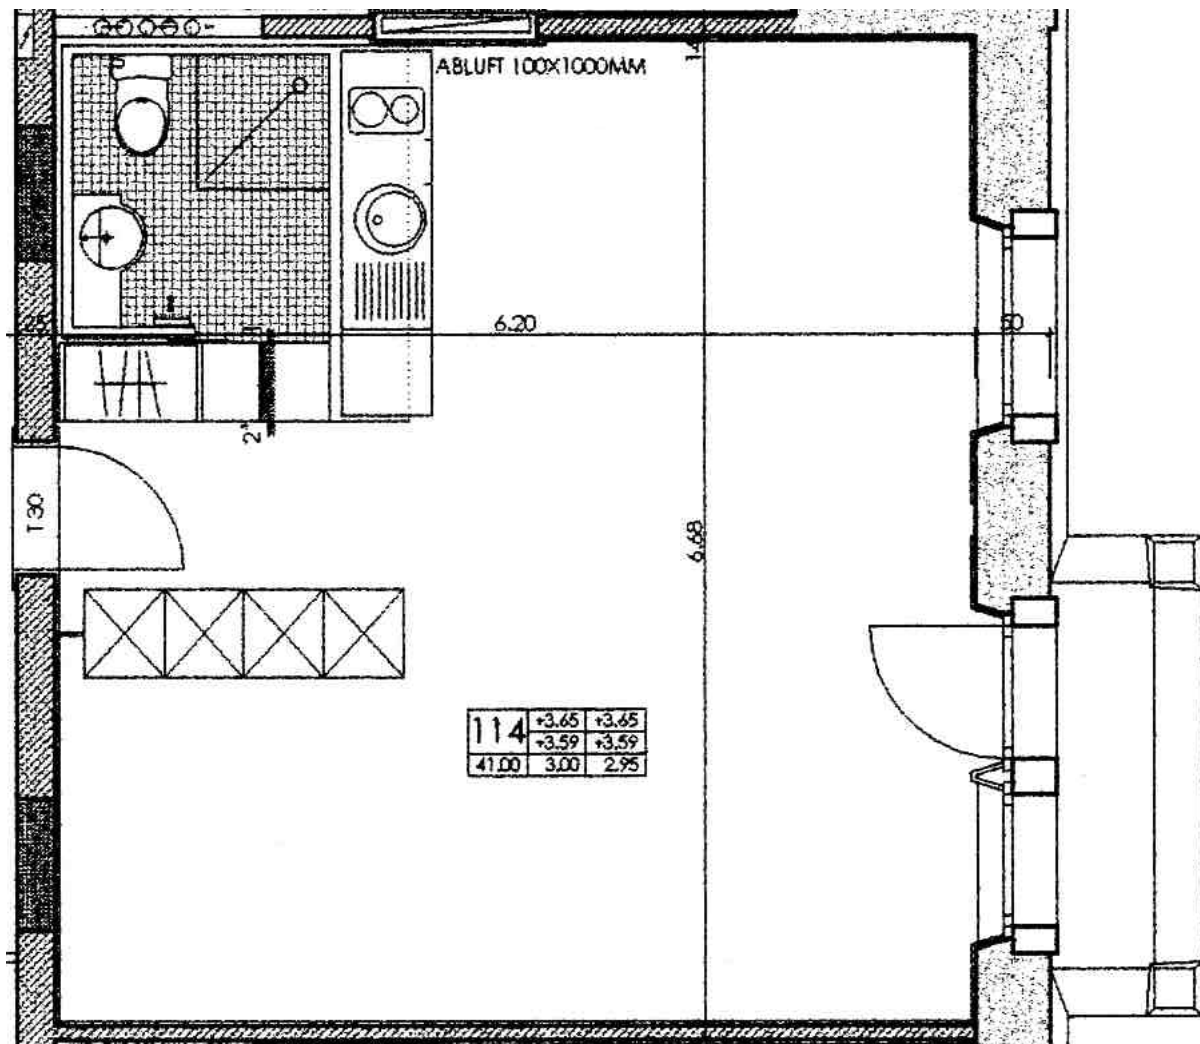


1m

Huus Emmersberg – Zimmer 115

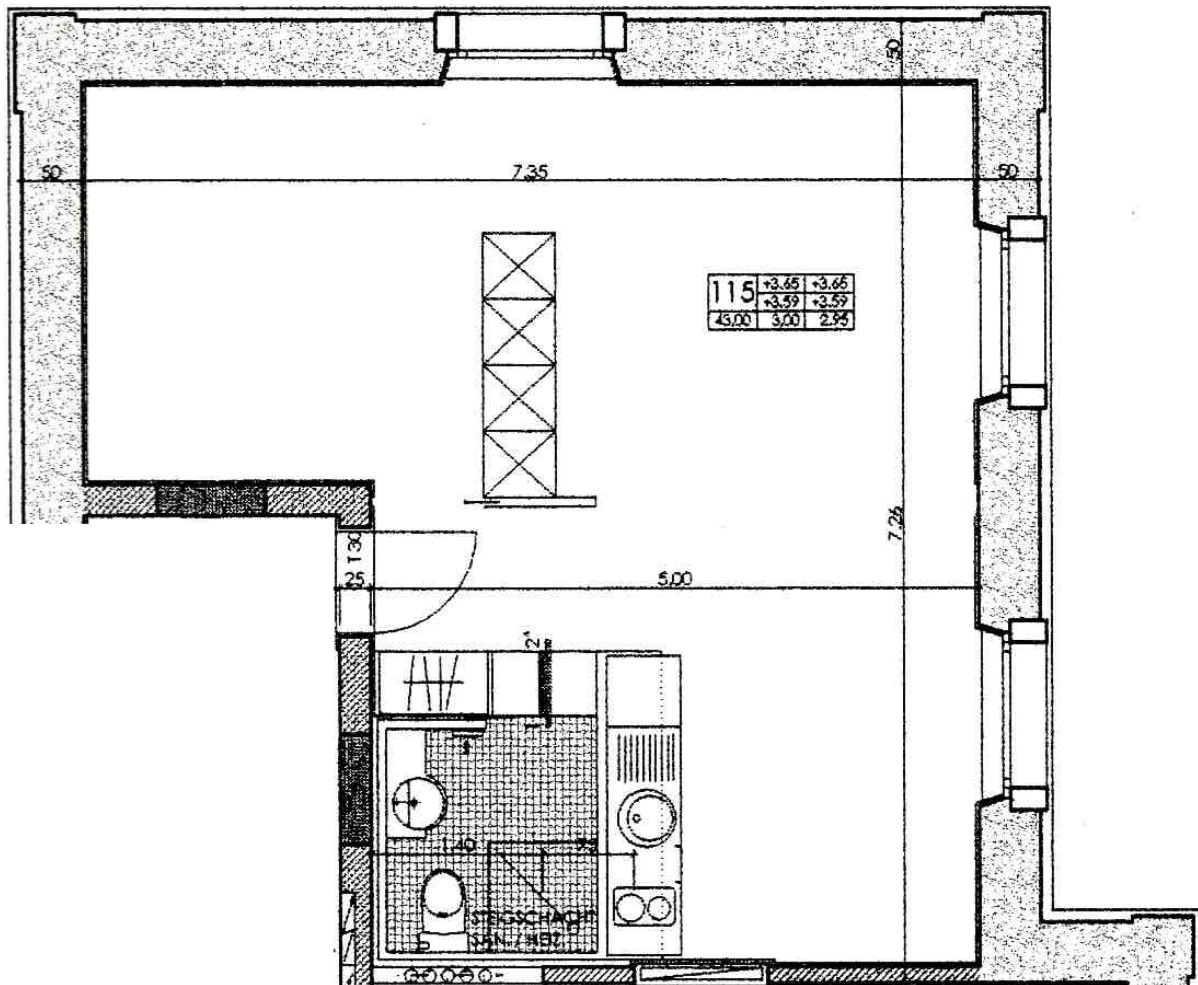


1m

Huus Emmersberg – Zimmer 202

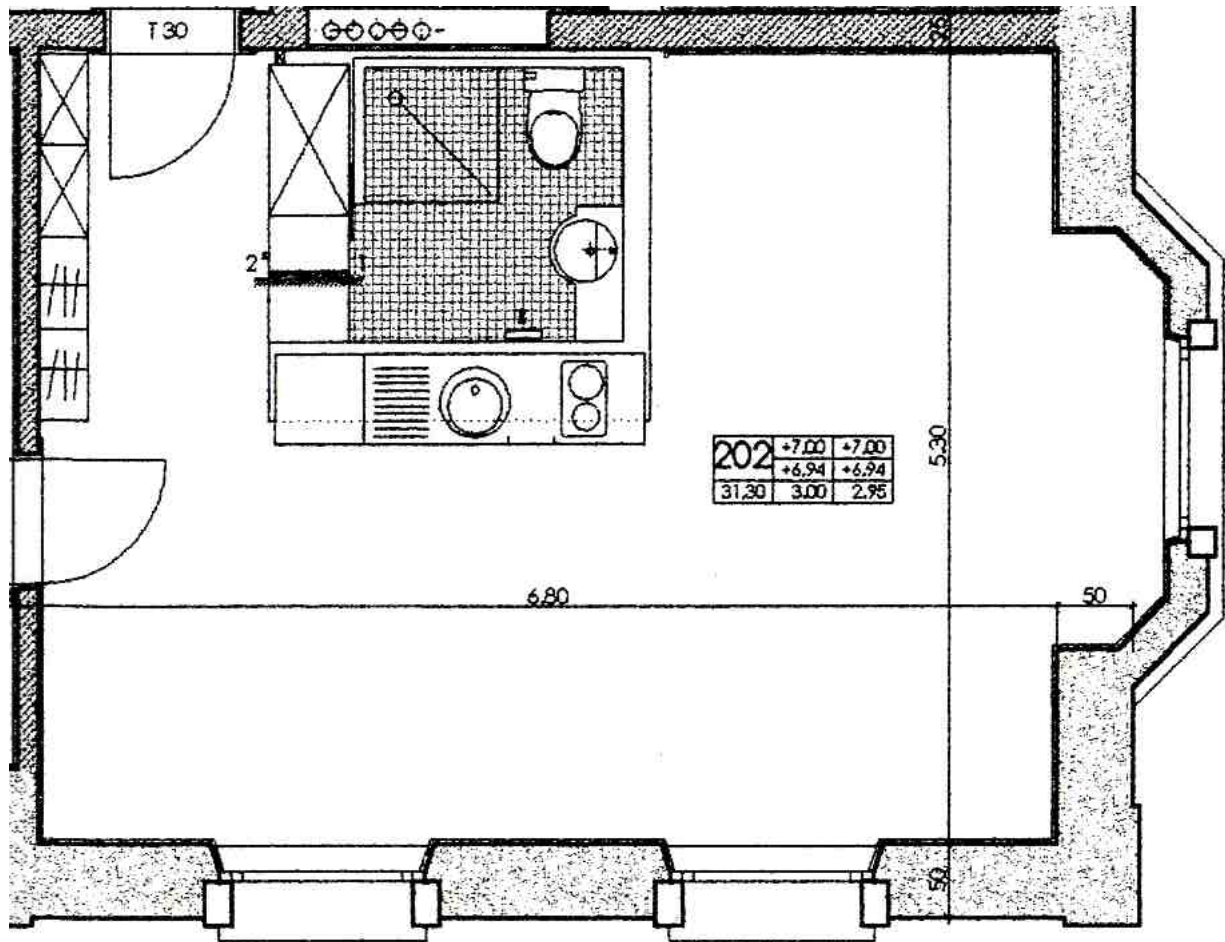


202	+7.00	+7.00
	+6.94	+6.94
31.30	3.00	2.95

Huus Emmersberg – Zimmer 204

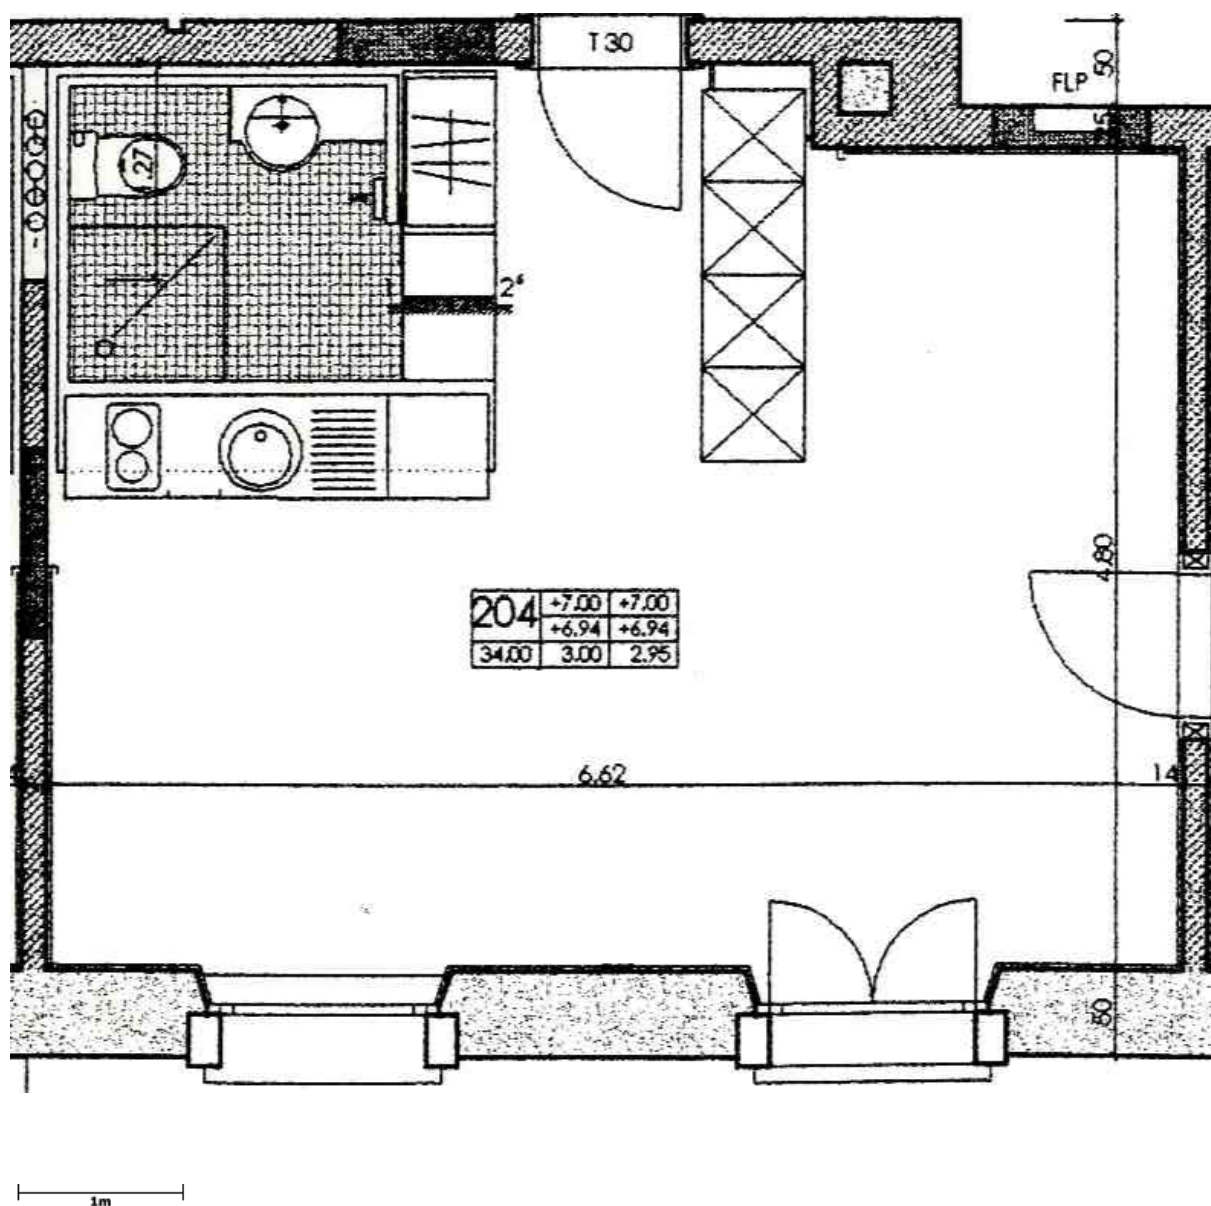

Huus Emmersberg – Zimmer 205

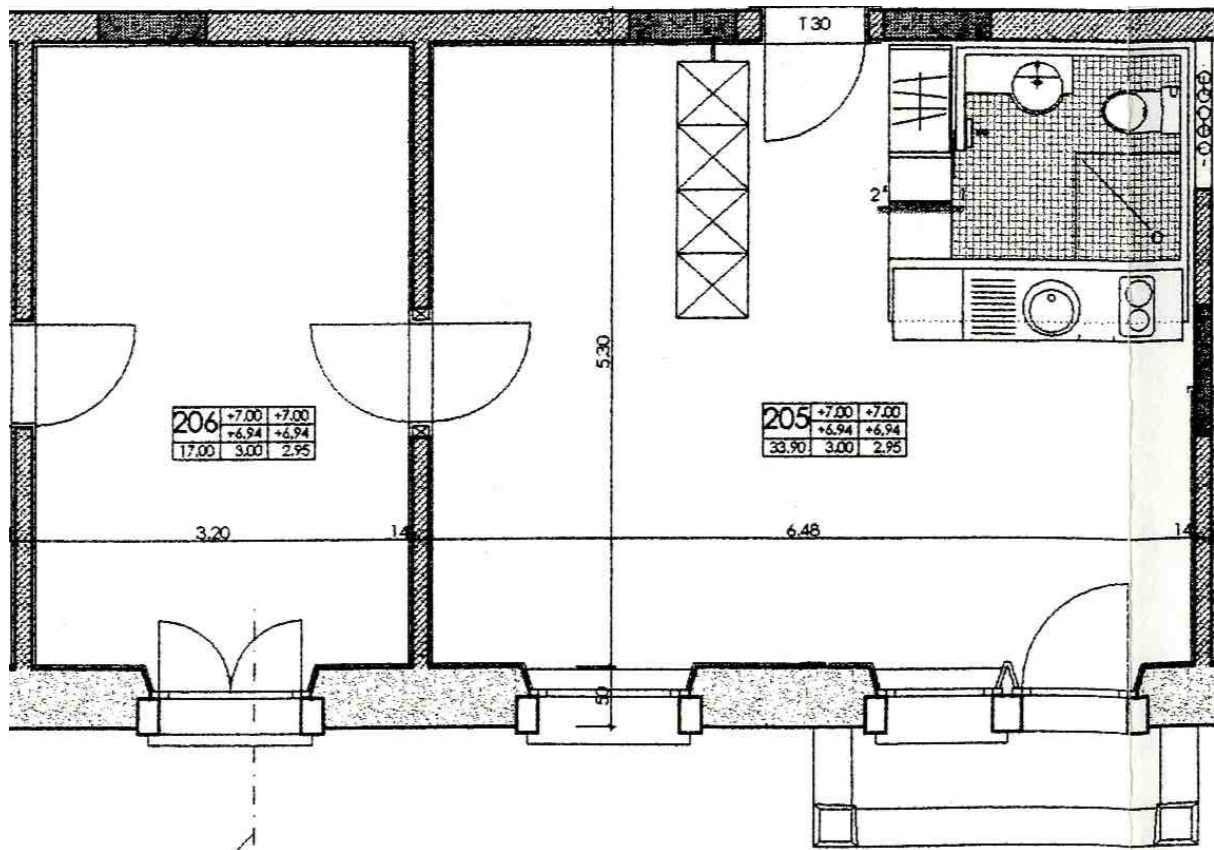


Room 207 Elevations:

207	+7.00	+7.00
	+6.94	+6.94
37.50	3.00	2.95

Room 206 Elevations:

206	+7.00	+7.00
	+6.94	+6.94
17.00	3.00	2.95


Table of elevation data (Level 208):


208	+7.00	+7.00
	+6.94	+6.94
	40.80	2.95



Huus Emmersberg – Zimmer 213

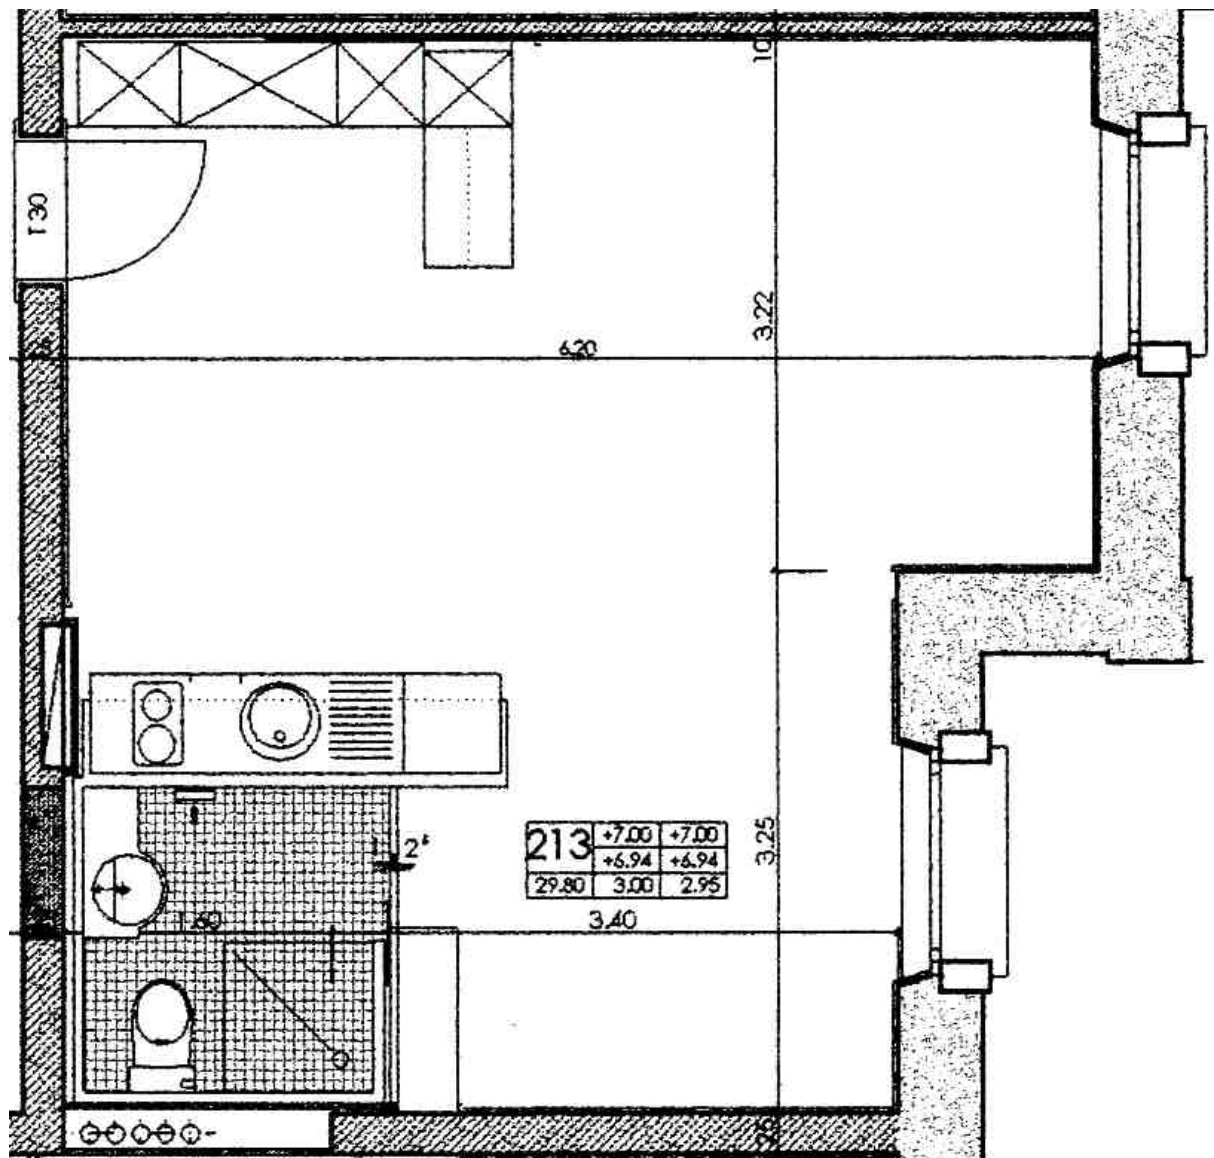


Huus Emmersberg – Zimmer 214

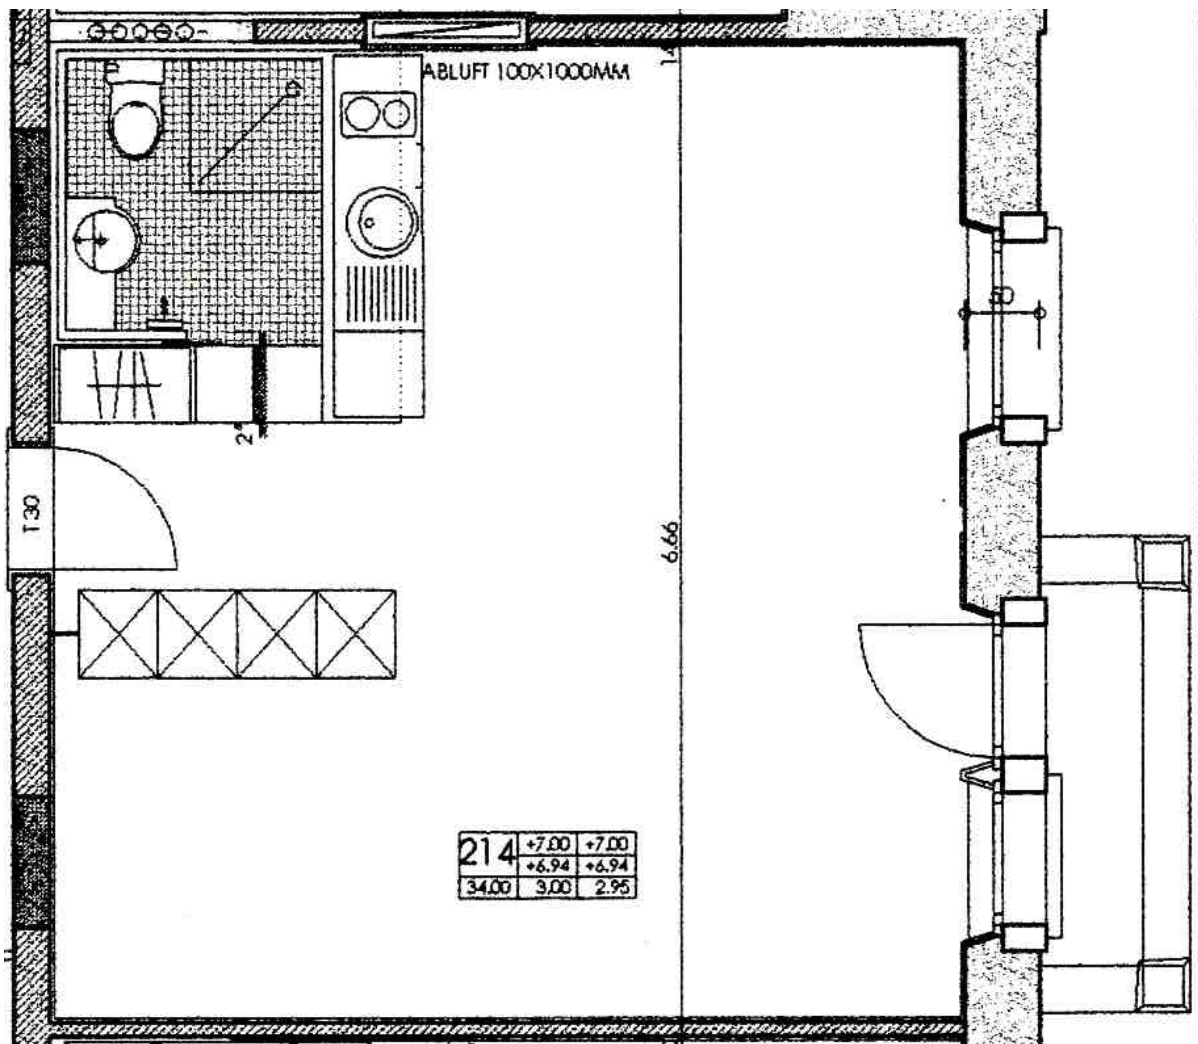


1m

Huus Emmersberg – Zimmer 215

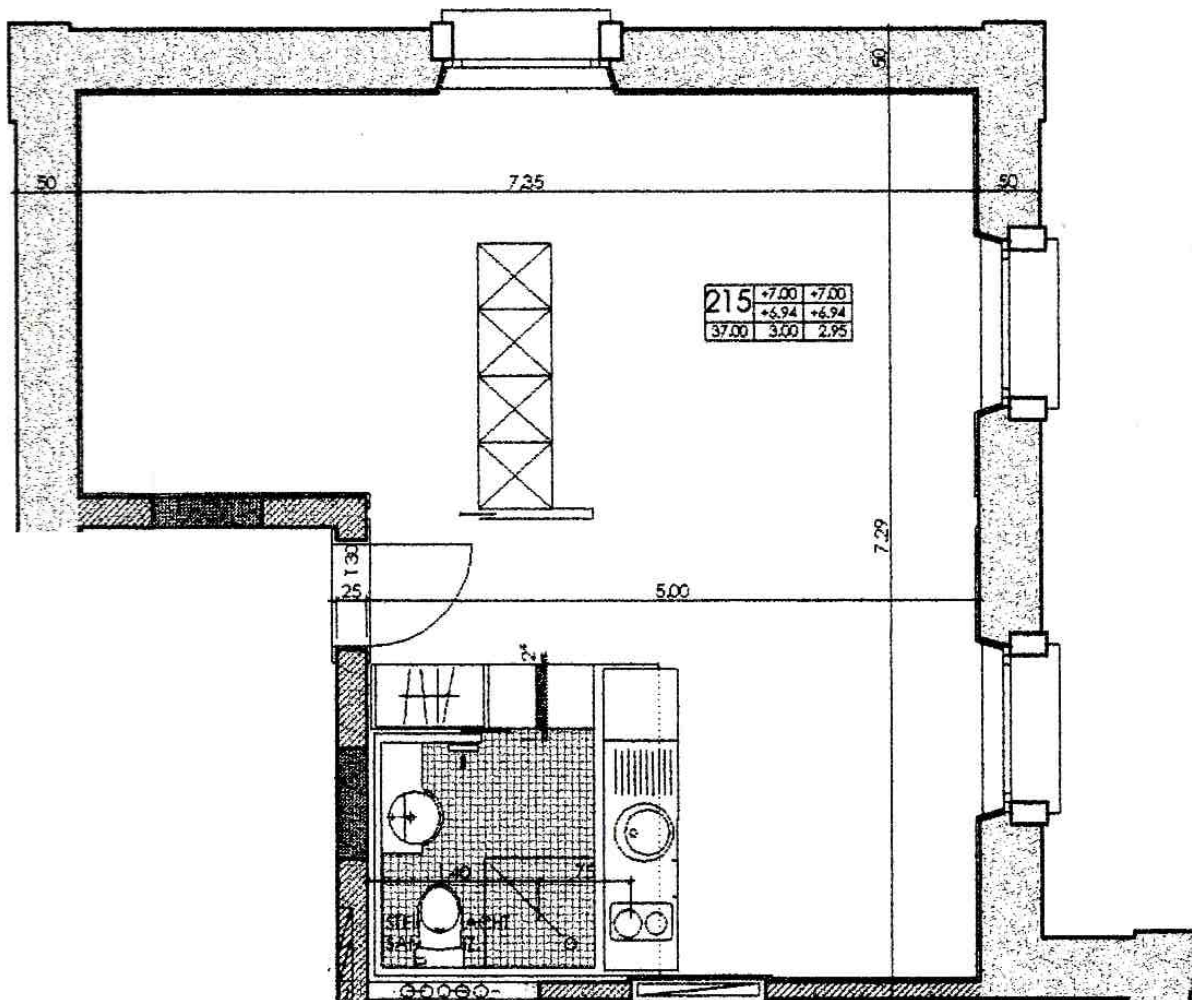


1m

Huus Emmersberg – Zimmer 302

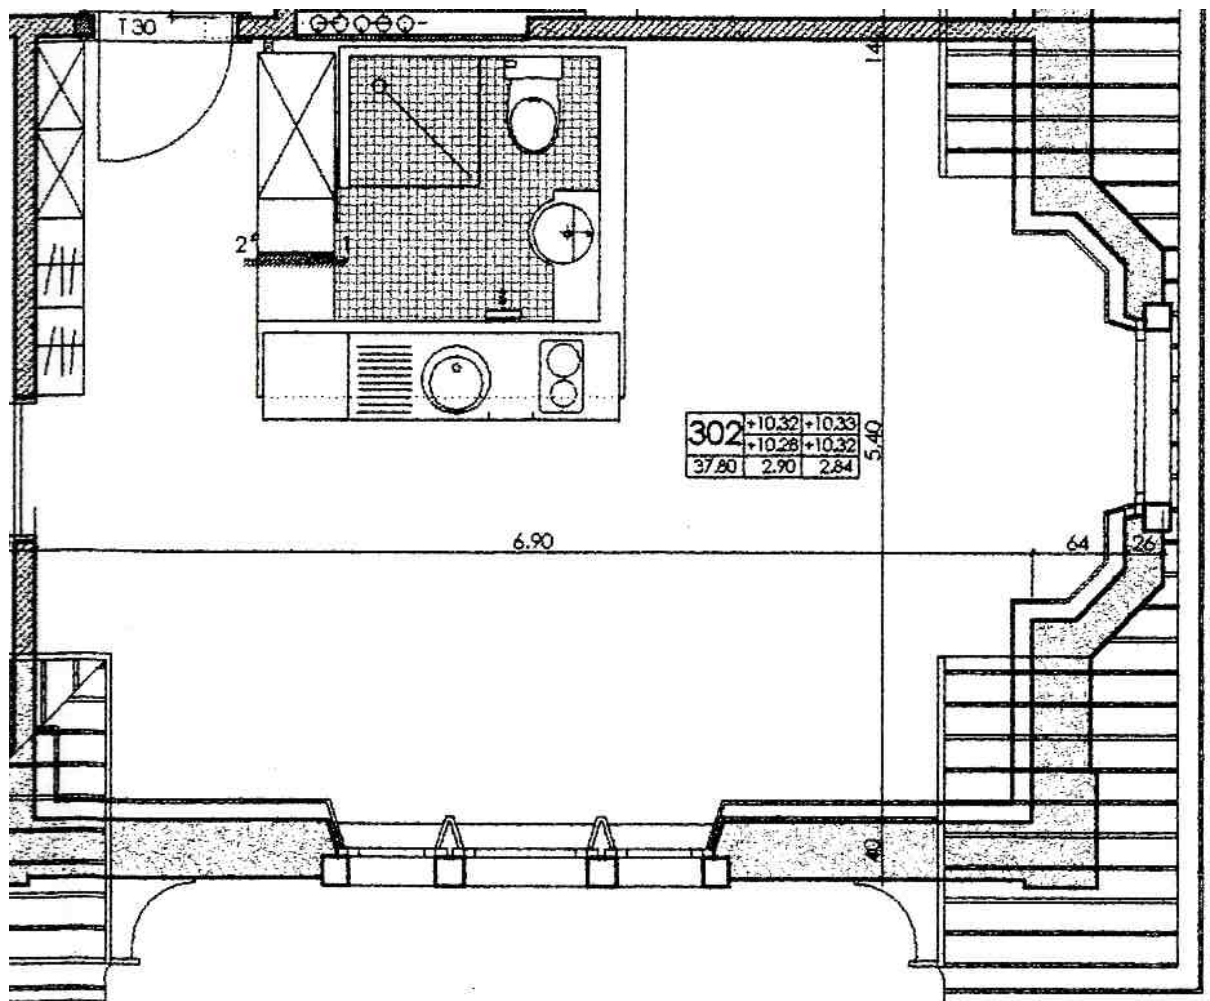


1m

Huus Emmersberg – Zimmer 304

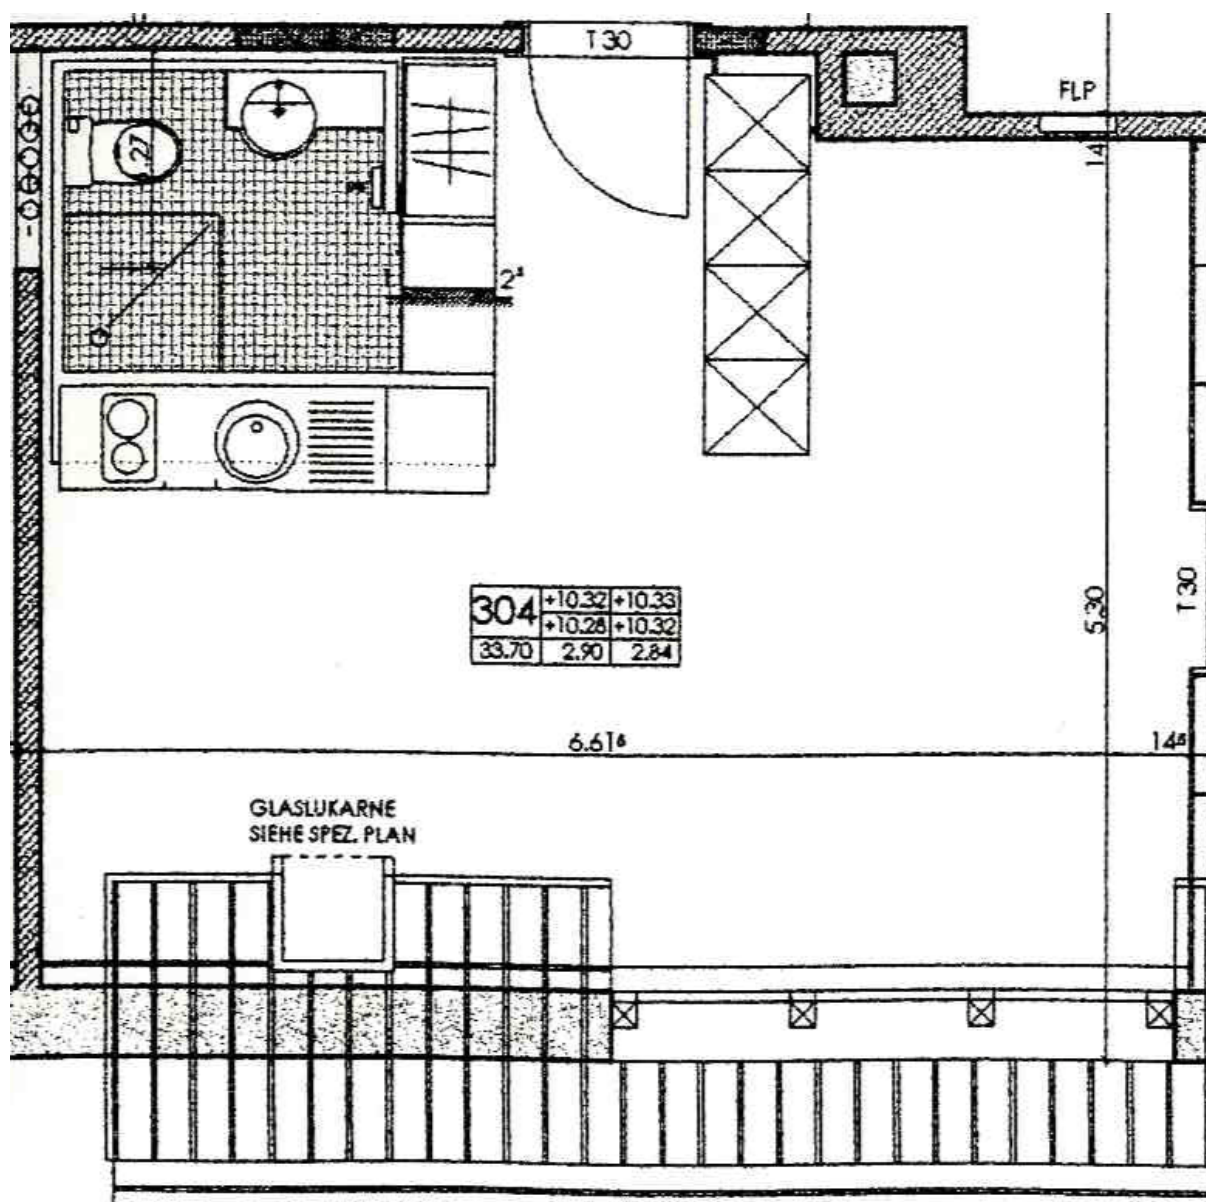


Huus Emmersberg – Zimmer 305

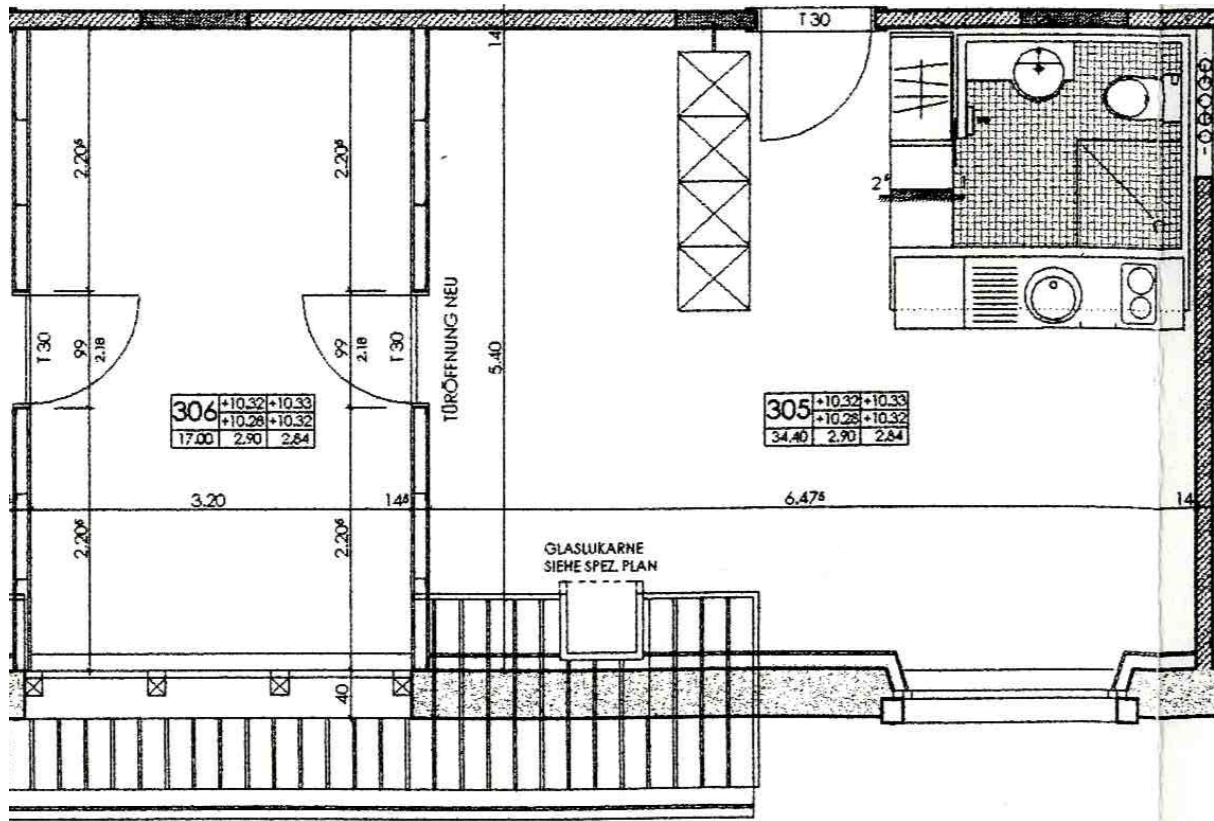


1m

Huus Emmersberg – Zimmer 307

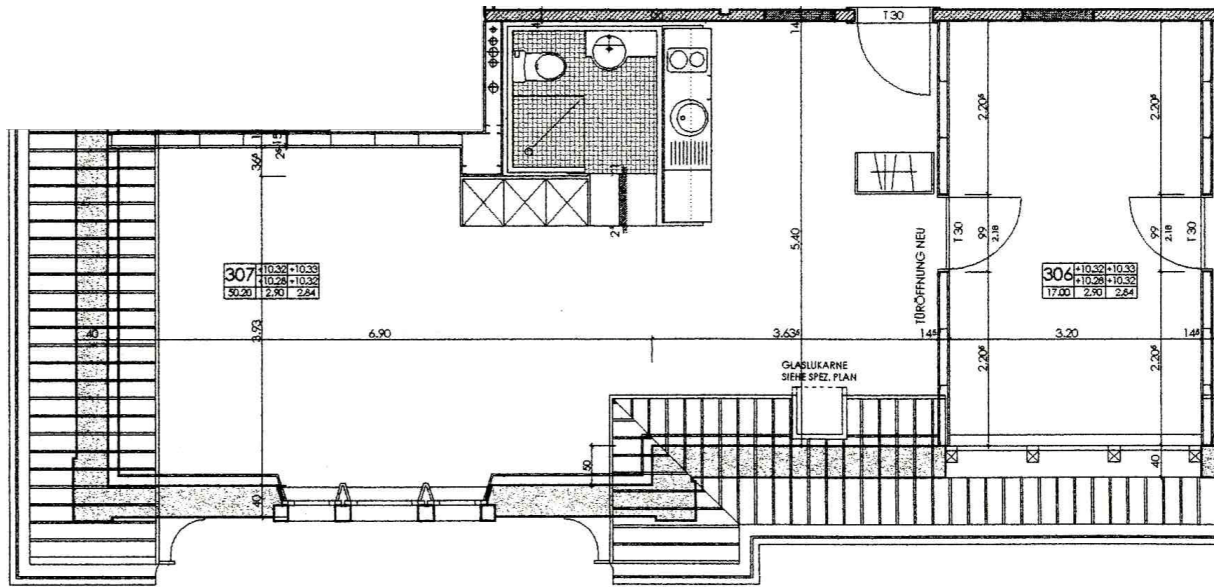


1m

Huus Emmersberg – Zimmer 308

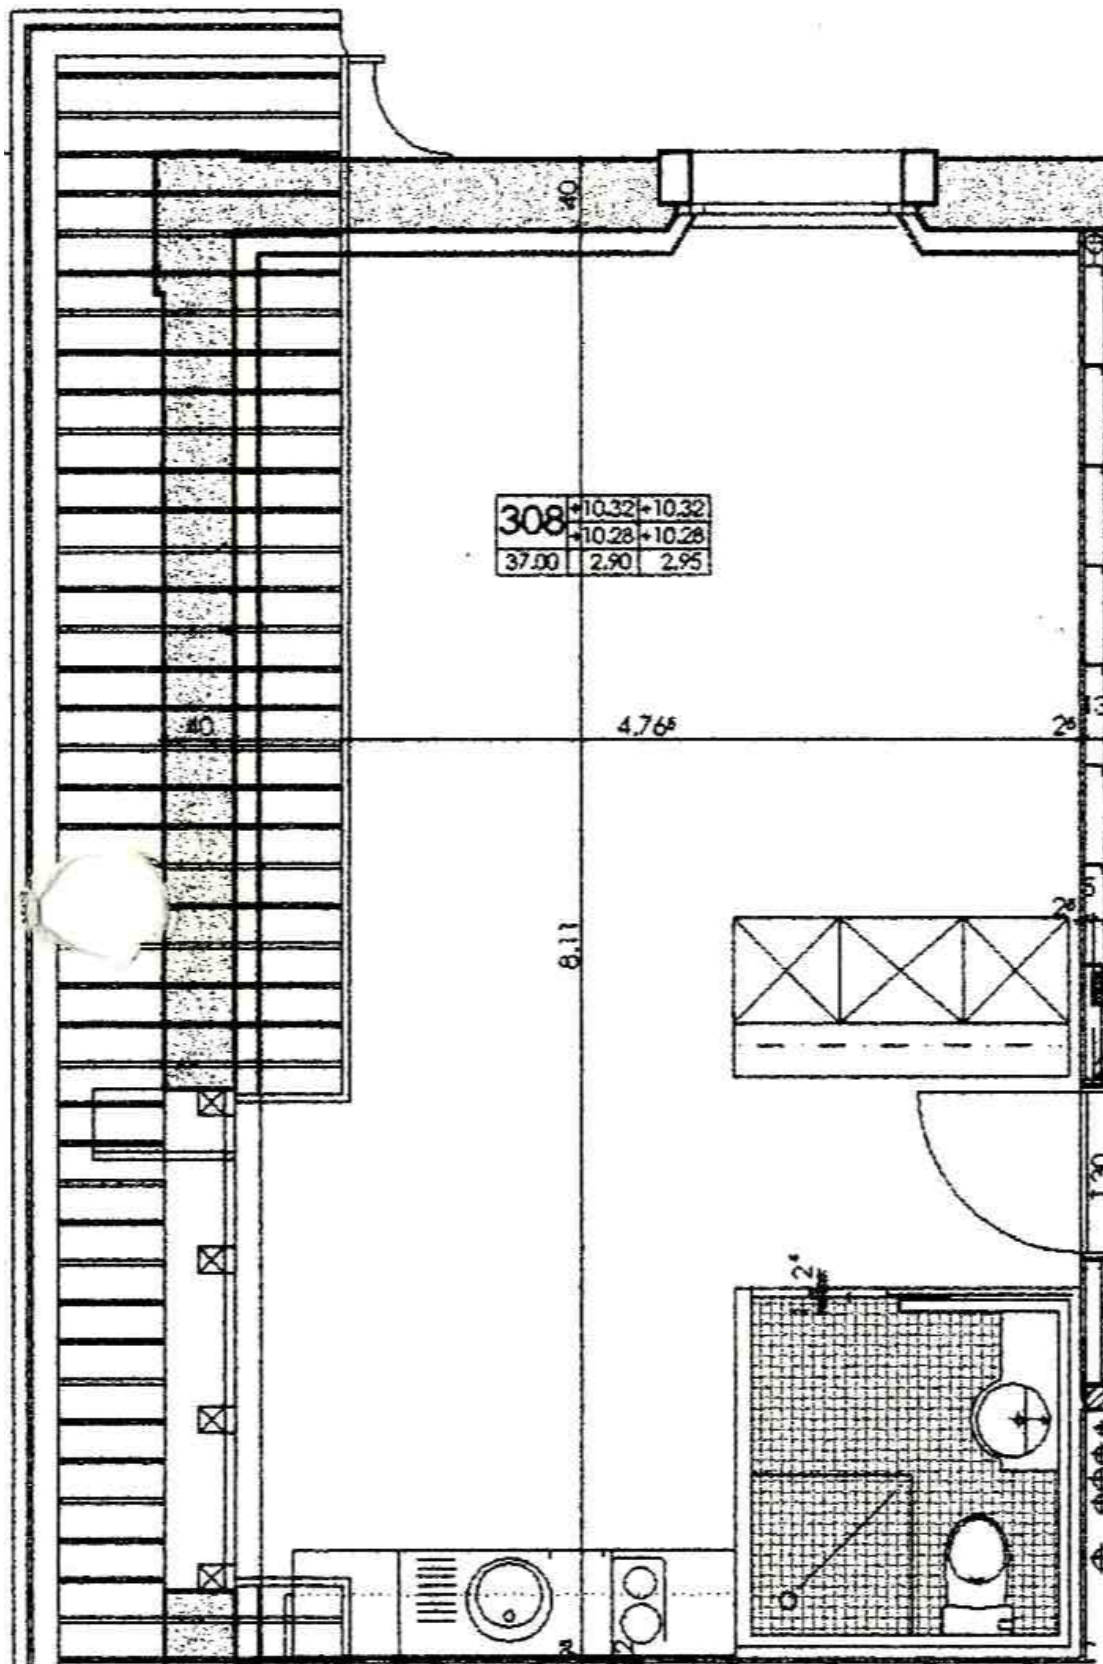


Huus Emmersberg – Zimmer 313

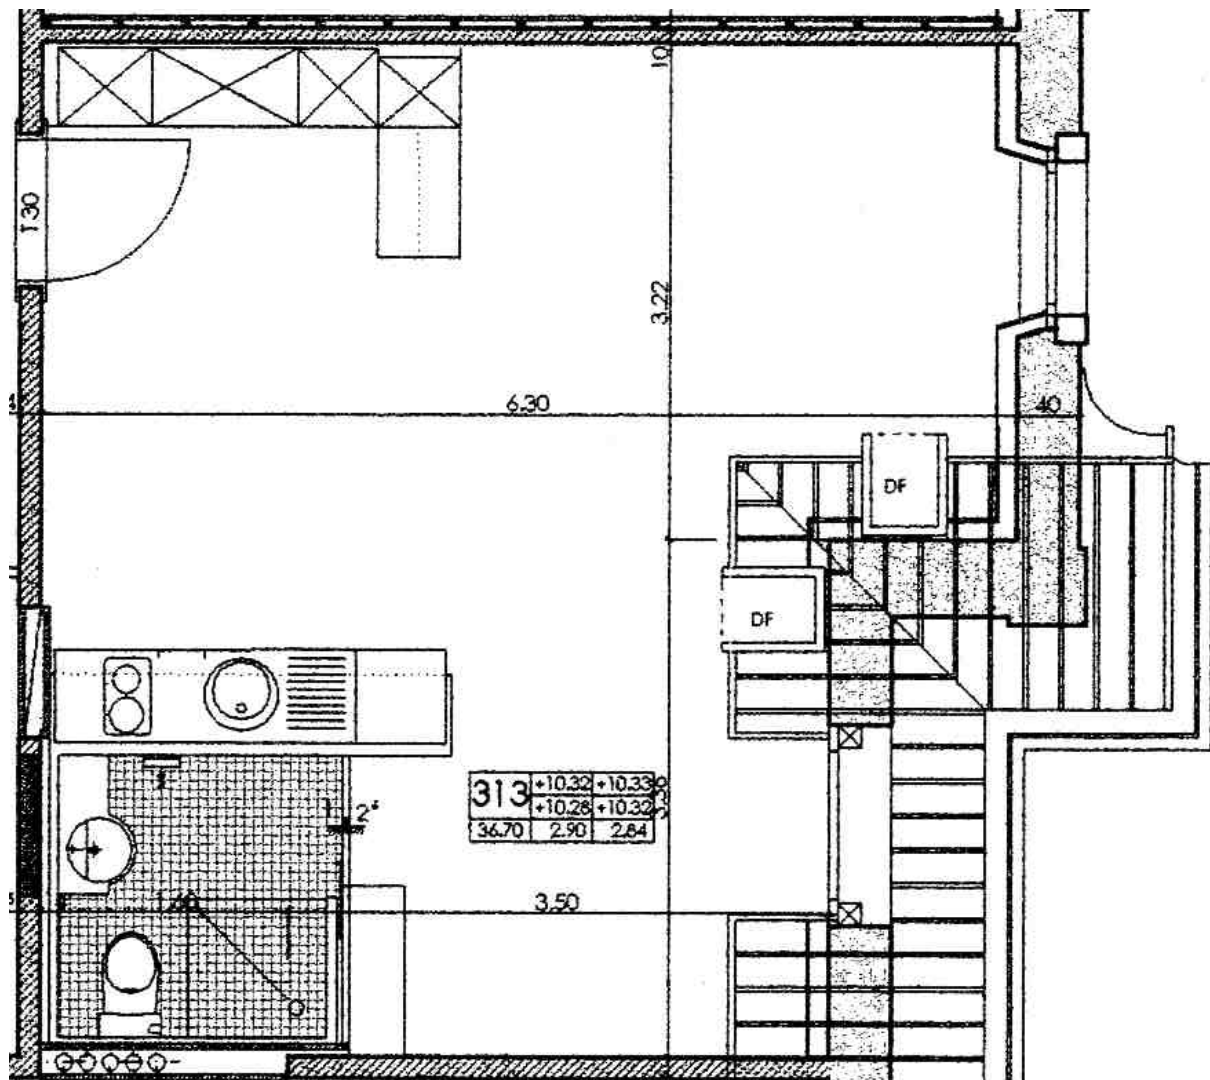


1m

Huus Emmersberg – Zimmer 314

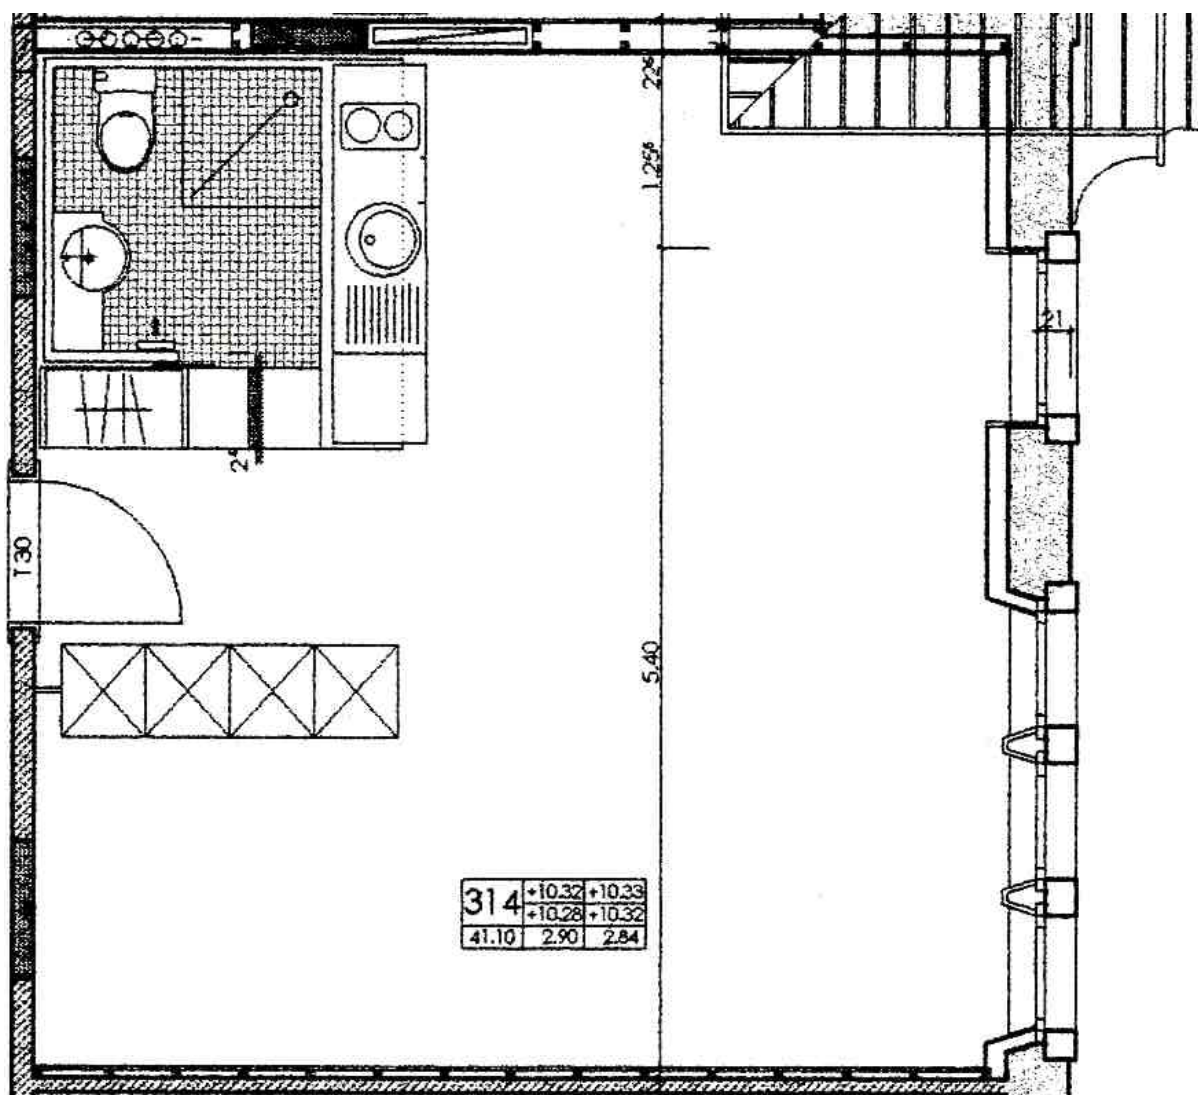

1m

Huus Emmersberg – Zimmer 315

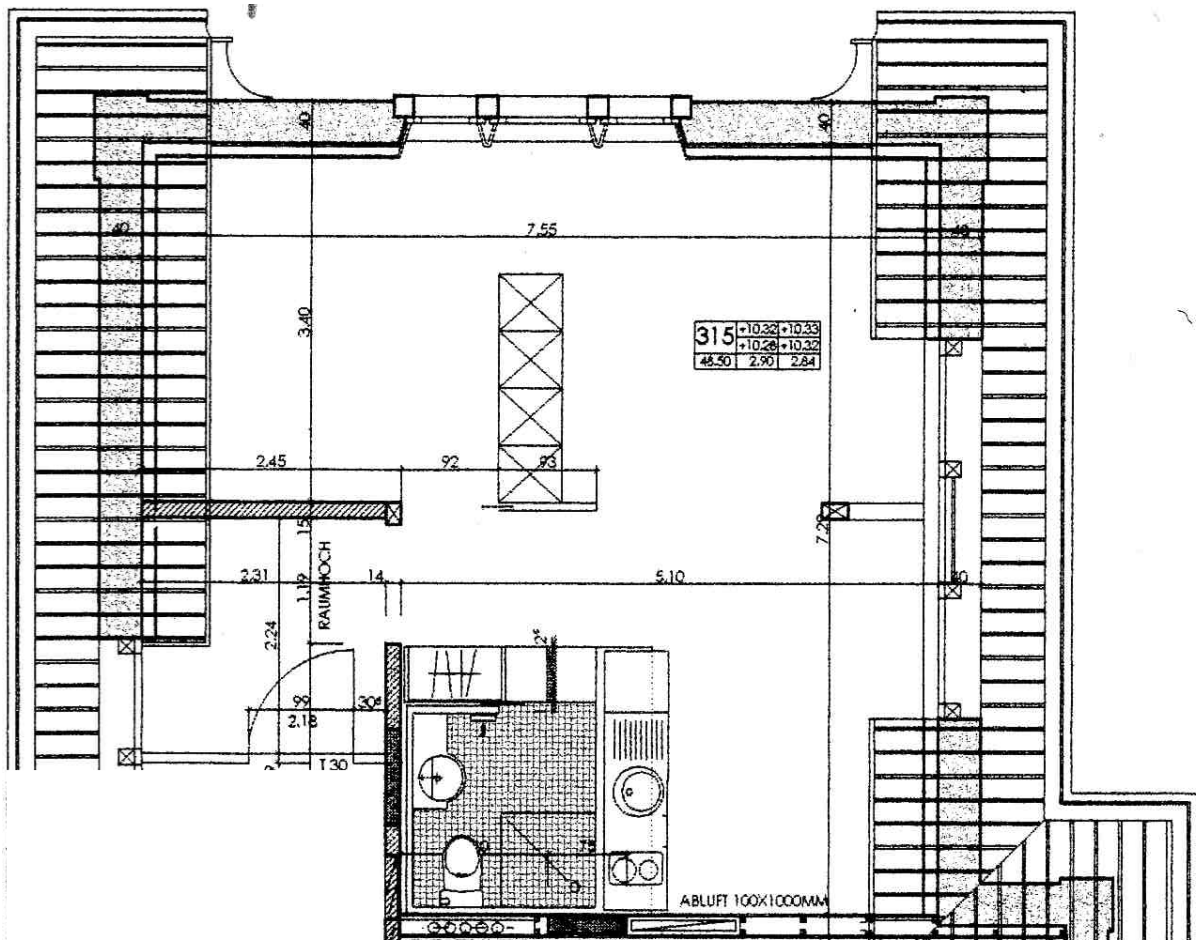

1m

BÜRGERHEIM DER STADT SCHAFFHAUSEN

NEUKONZEPTION UND GESAMTANSANIERUNG

AS 1981/JAH 2000

GRUNDRIS D G

REVISIONSPLAN SEPTEMBER 2000 1/0

OBJNR.: 97.862

PLNR.: 104-F

AGL.: 9103/06-98

PLGR.: 90/60 CM

DATUM: 13.11.99


OK FERTIG BODEN ERDGESCHOSS = 436.17 MÜ. MEER

BRUCHSTEIN BEST.

NATURSTEIN

DÄMMUNG WEICH

BACKSTEIN BEST.

KUNSTSTEIN

DÄMMUNG HART

BETON NEU

HOLZ

GIPS / GIPSKARTON

KS NEU

HOLZWERKSTOFF

ABBRUCH

BACKSTEIN NEU

ZEMENTÜBERZUG

ABBRUCH-STEIN

DIE MASSE SIND VOM UNTERNEHMER AUF EIGENE VERANTWORTUNG ZU KONTROLLIEREN

ALUFÄHIGE MASSDIFFERENZEN SIND DER BAULEITUNG ZU MELDEN

TÜRHÖHEN GELTEN AB F. HÖHEREM BODEN. BZW. AB F. SCHWELLE BIS UK ROHER STURZ

ZEICHNUNGS-SYMBOL

OK FERTIG BODEN ERDGESCHOSS = 436.17 MÜ. MEER